

Inwentaryzacja powykonawcza

Zainwentaryzowano budynek.

Skala mapy 1:500

woj. mazowieckie
pow. wołomiński
m. Radzymin obręb: 03-03
ul. Jana Pawła II
L.dz. 6640.8445.2015

USŁUGI GEODEZYJNE

inż. Urbanowicz Cezary
05-230 KOBYLKA ul. Wołomińska 21
Tel. 0-501 625 661

email: cezaryurbanowicz@wp.pl

Geodeta uprawniony:

Michał Kosyra


Uprawnienia nr 12121

Układ współrzędnych 2000 strefa 7/21°; Kronsztadt 86

Budynek usytuowano zgodnie z zatwierdzonym
projektem zagospodarowania terenu

GEODETA UPRAWNIONY

mgr inż. Michał Kosyra
Nr upr. 12121

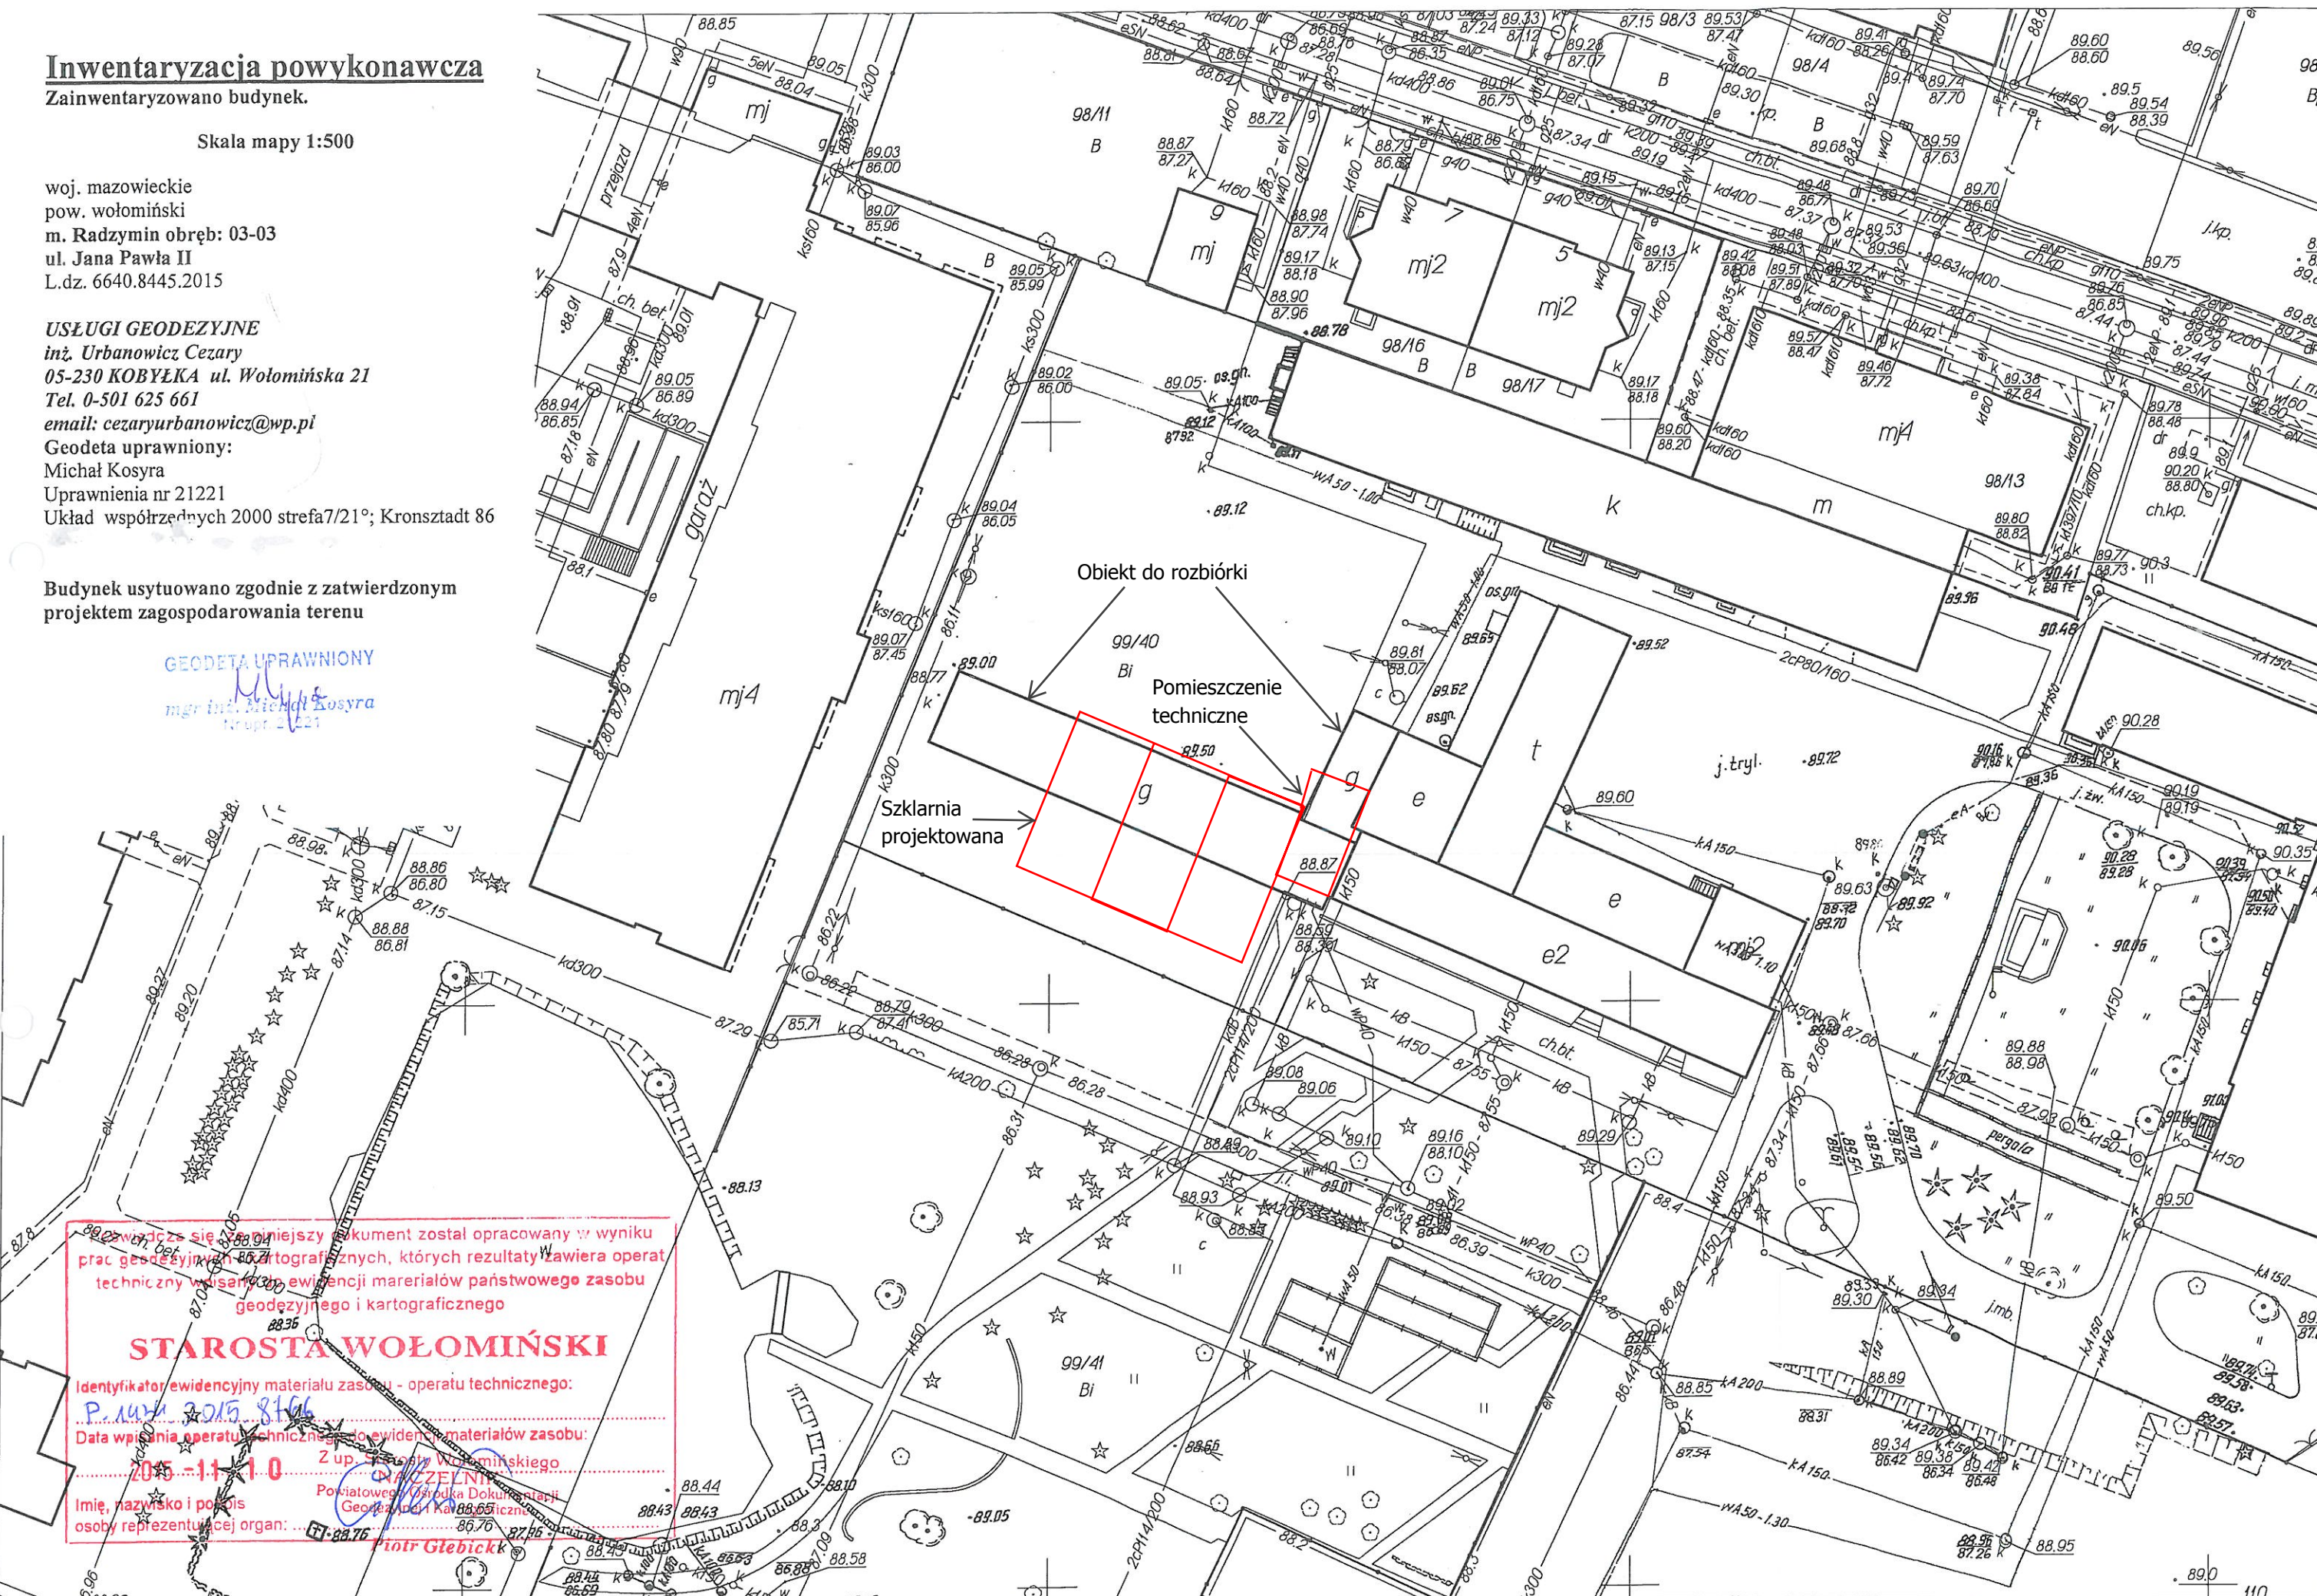

Pracę niniejszą opracowano w wyniku
prac geodezyjnych i kartograficznych, których rezultaty zawiera operat
techniczny w sprawie ewidencji materiałów państwowego zasobu
geodezyjnego i kartograficznego

STAROSTA WOŁOMIŃSKI

Identyfikator ewidencyjny materiału zasobu - operatu technicznego:

P. 194825 8166

Data wpisania operatu technicznego do ewidencji materiałów zasobu:

2015-11-10

Imię, nazwisko i podpis

osoby reprezentującej organ:

Z up. Starosty Wołomińskiego

NAZWA

Powiatowego Urzędu Dokumentacji

Geodezyjnej i Kartograficznej

Piotr Głębicki